


## EL LOCAL PERTENECE A LOS HERREROS N°1

**ESQUEMA VERTICAL 11V+  
1L (C/ HERREROS N°1) 12uuiis**

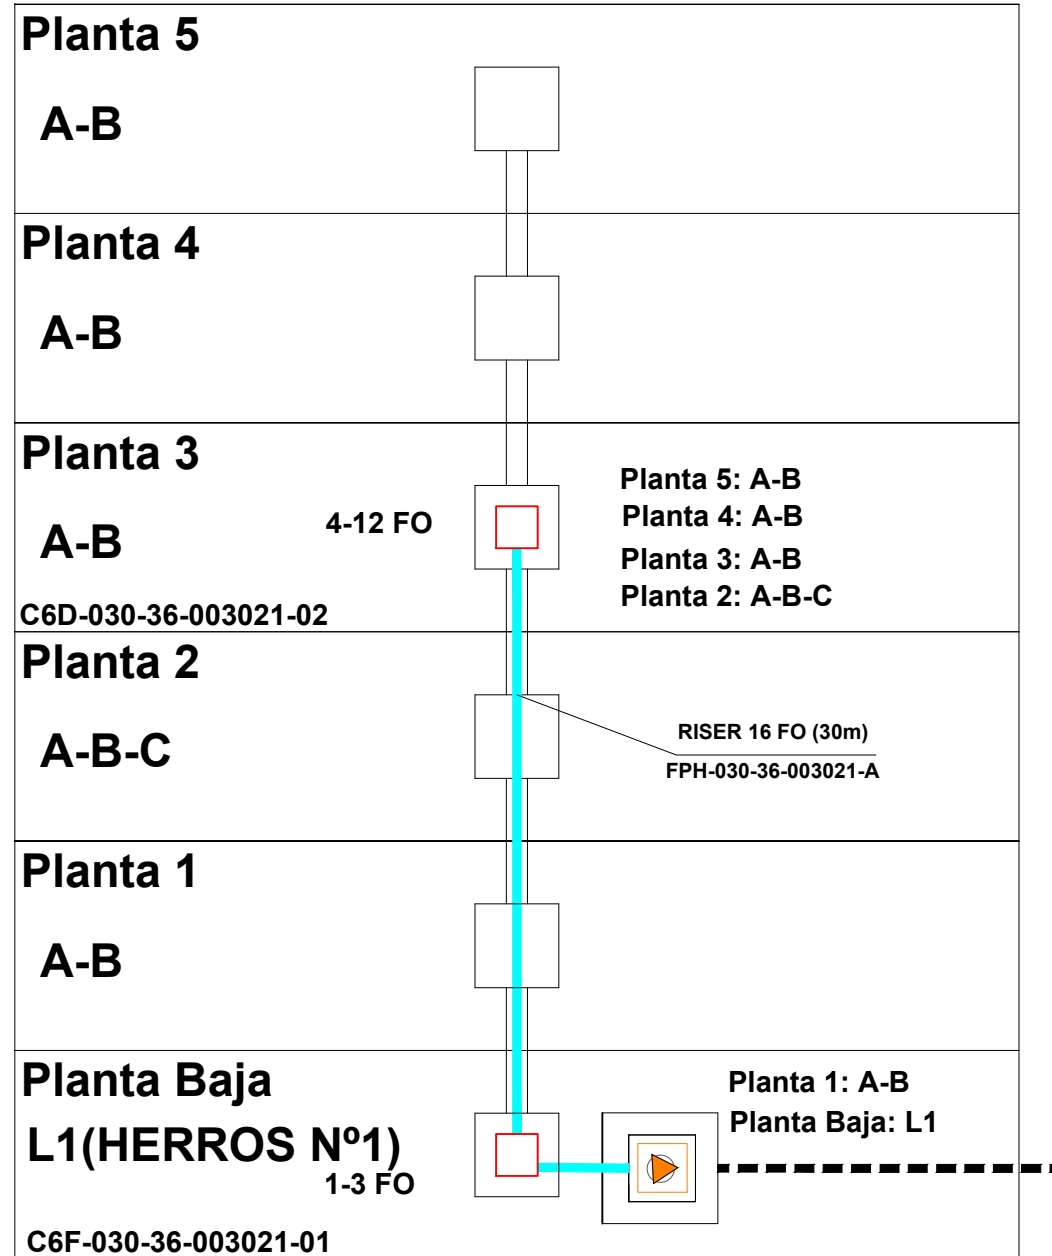

a VERTICAL

**RISER 16 FO (30m)**  
**FPH-030-36-003021-A**

**C5A-030-36-003021**

**MÓDULO  
OPERADOR/CLIENTE  
CTO HASTA 16 FO**  
S01-PO-PER-A-030-36-003021 (1:4  
S02-PO-PER-A-030-36-003021 (1:4

**SP 1:32 @ 1-2**

FPH-PO-PER-A01ASA  
16 TKT DRAKA / 27 m

**C1A-PO-PER-A01AS01**

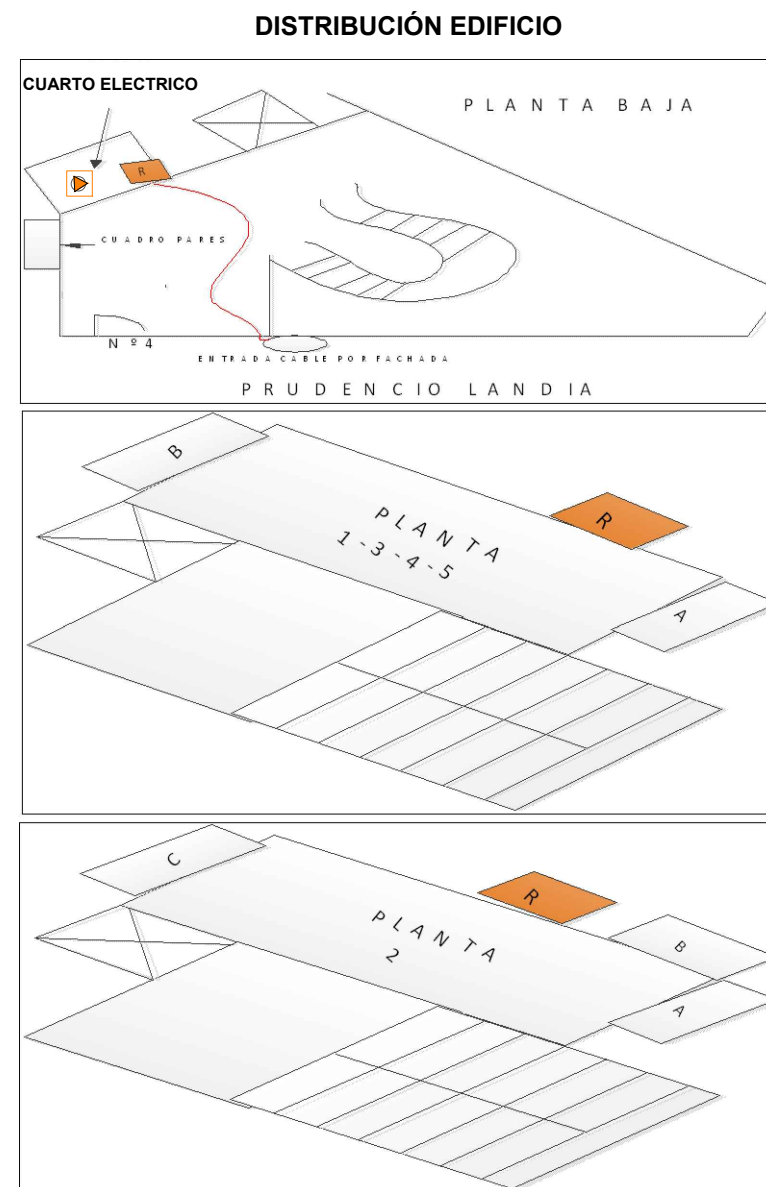
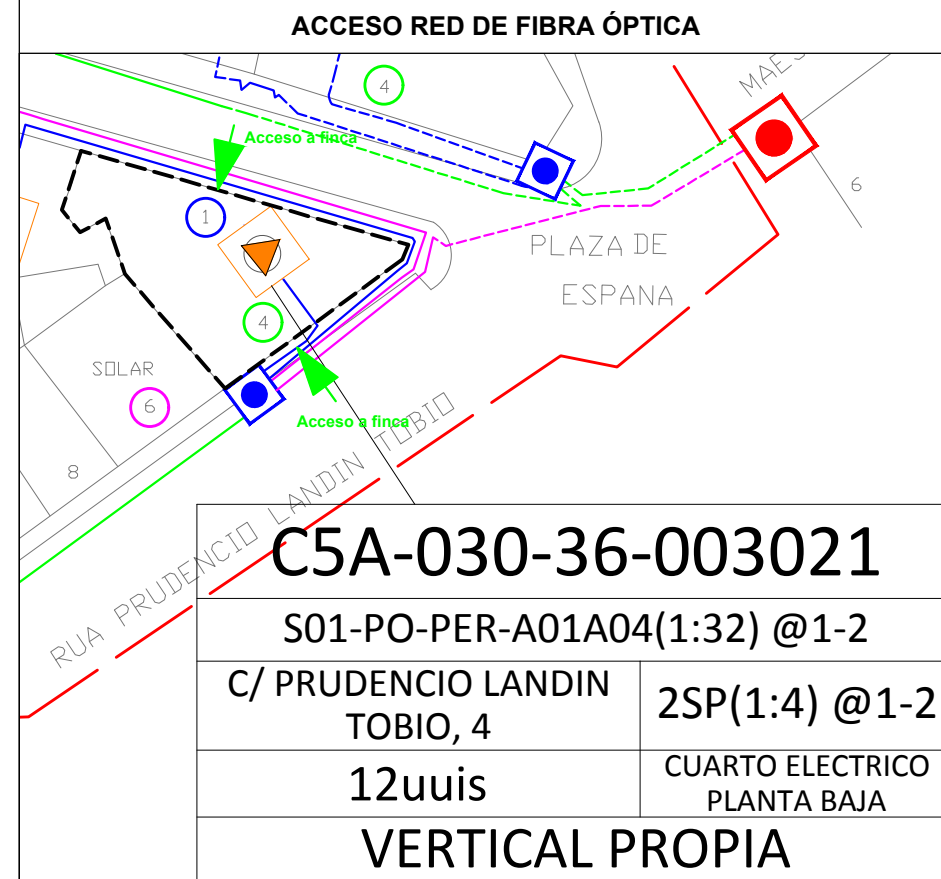


FOTO 1  
C6D-030-36-003021-02



**FOTO 2**  
**C6F-030-36-003021-01**



**FOTO 3**  
**C5A-030-36-003021**



PROYECTO: DESPLIEGUE DE RED FTTH ORANGE

**Título Plano:**  
**AS BUILT HORIZONTAL / VERTICAL**  
**RED INTERIOR EDIFICIO**

Provincia: PONTEVEDRA

Municipio: PONTEVEDRA

C / PRUDENCIO LANDIN TOBIO, 4

## CLÚSTER 5

Nº de uuiis : 11 +1 =12  
LOCAL  
C/ HERREROS Nº1

C5A-030-36-003021

VIVIENDAS: 11

LOCALES: 1  
OFICINAS: 0

ALTURAS: 6

(PB + 5)

Plano N°:

**Splitter 1º Nivel:**

Nivel:  
S01-PO-PER-A01A04 DIV 1:32 @ 5

Diseñado:	Nombre:	
	Fecha:	
	Firma:	
Comprobado:	Nombre:	
	Fecha:	
	Firma:	